

Nr DZ 3979/13	KERG : 114-135/2013
Jednostka ewidencyjna 161004_4	PRUDNIK obszar miejski
Obręb ewidencyjny 0114	PRUDNIK
Działka	2809/79 I INNE
Nazwa miejscowości ulica	PRUDNIK ul. PRZEMYSŁOWA
Godło mapy	483-222-0611
skala	1 : 500
Układ współrzędnych	2000/18
Poziom odniesienia	Kronsztadt 86
Oznaczenie przewodu ,który był przedmiotem inwentaryzacji	—kd 500—kd400

**MAPA POWYKONAWCZA
SIECI KANALIZACJI DESZCZOWEJ
PCV**

GEODETA UPRAWNIONY
mgr inż. Jacek Nowaczek
Nr upr. Zawodowych 48-200 Prudnik
14796 ul. Nyka 19
tel. 774607333
nr uprawnień i podpis geodety 3308

**Urząd Powiatowy w Prudniku
Powiatowy Ośrodek Dokumentacji Geodezyjnej i Kartograficznej w Prudniku**
18-200 Prudnik, ul. Parkowa 10
Tel. 434 30-48


Siarosta Prudnicki

Projekt wykonał na podstawie planu sieci uzbrojenia terenu zostały zamieszczone dane, a dokumenty powstałe w wyniku inwentaryzacji przeliczone do poszczególnych stanów geodezyjnego i kartograficznego w dniu 2013-12-20 i zatwierdzono pod nr 114-135/2013



mgr inż. Marek Skrobala
(imię i nazwisko, pełna nazwa, stanowisko służbowe czynniki funkcyjne)

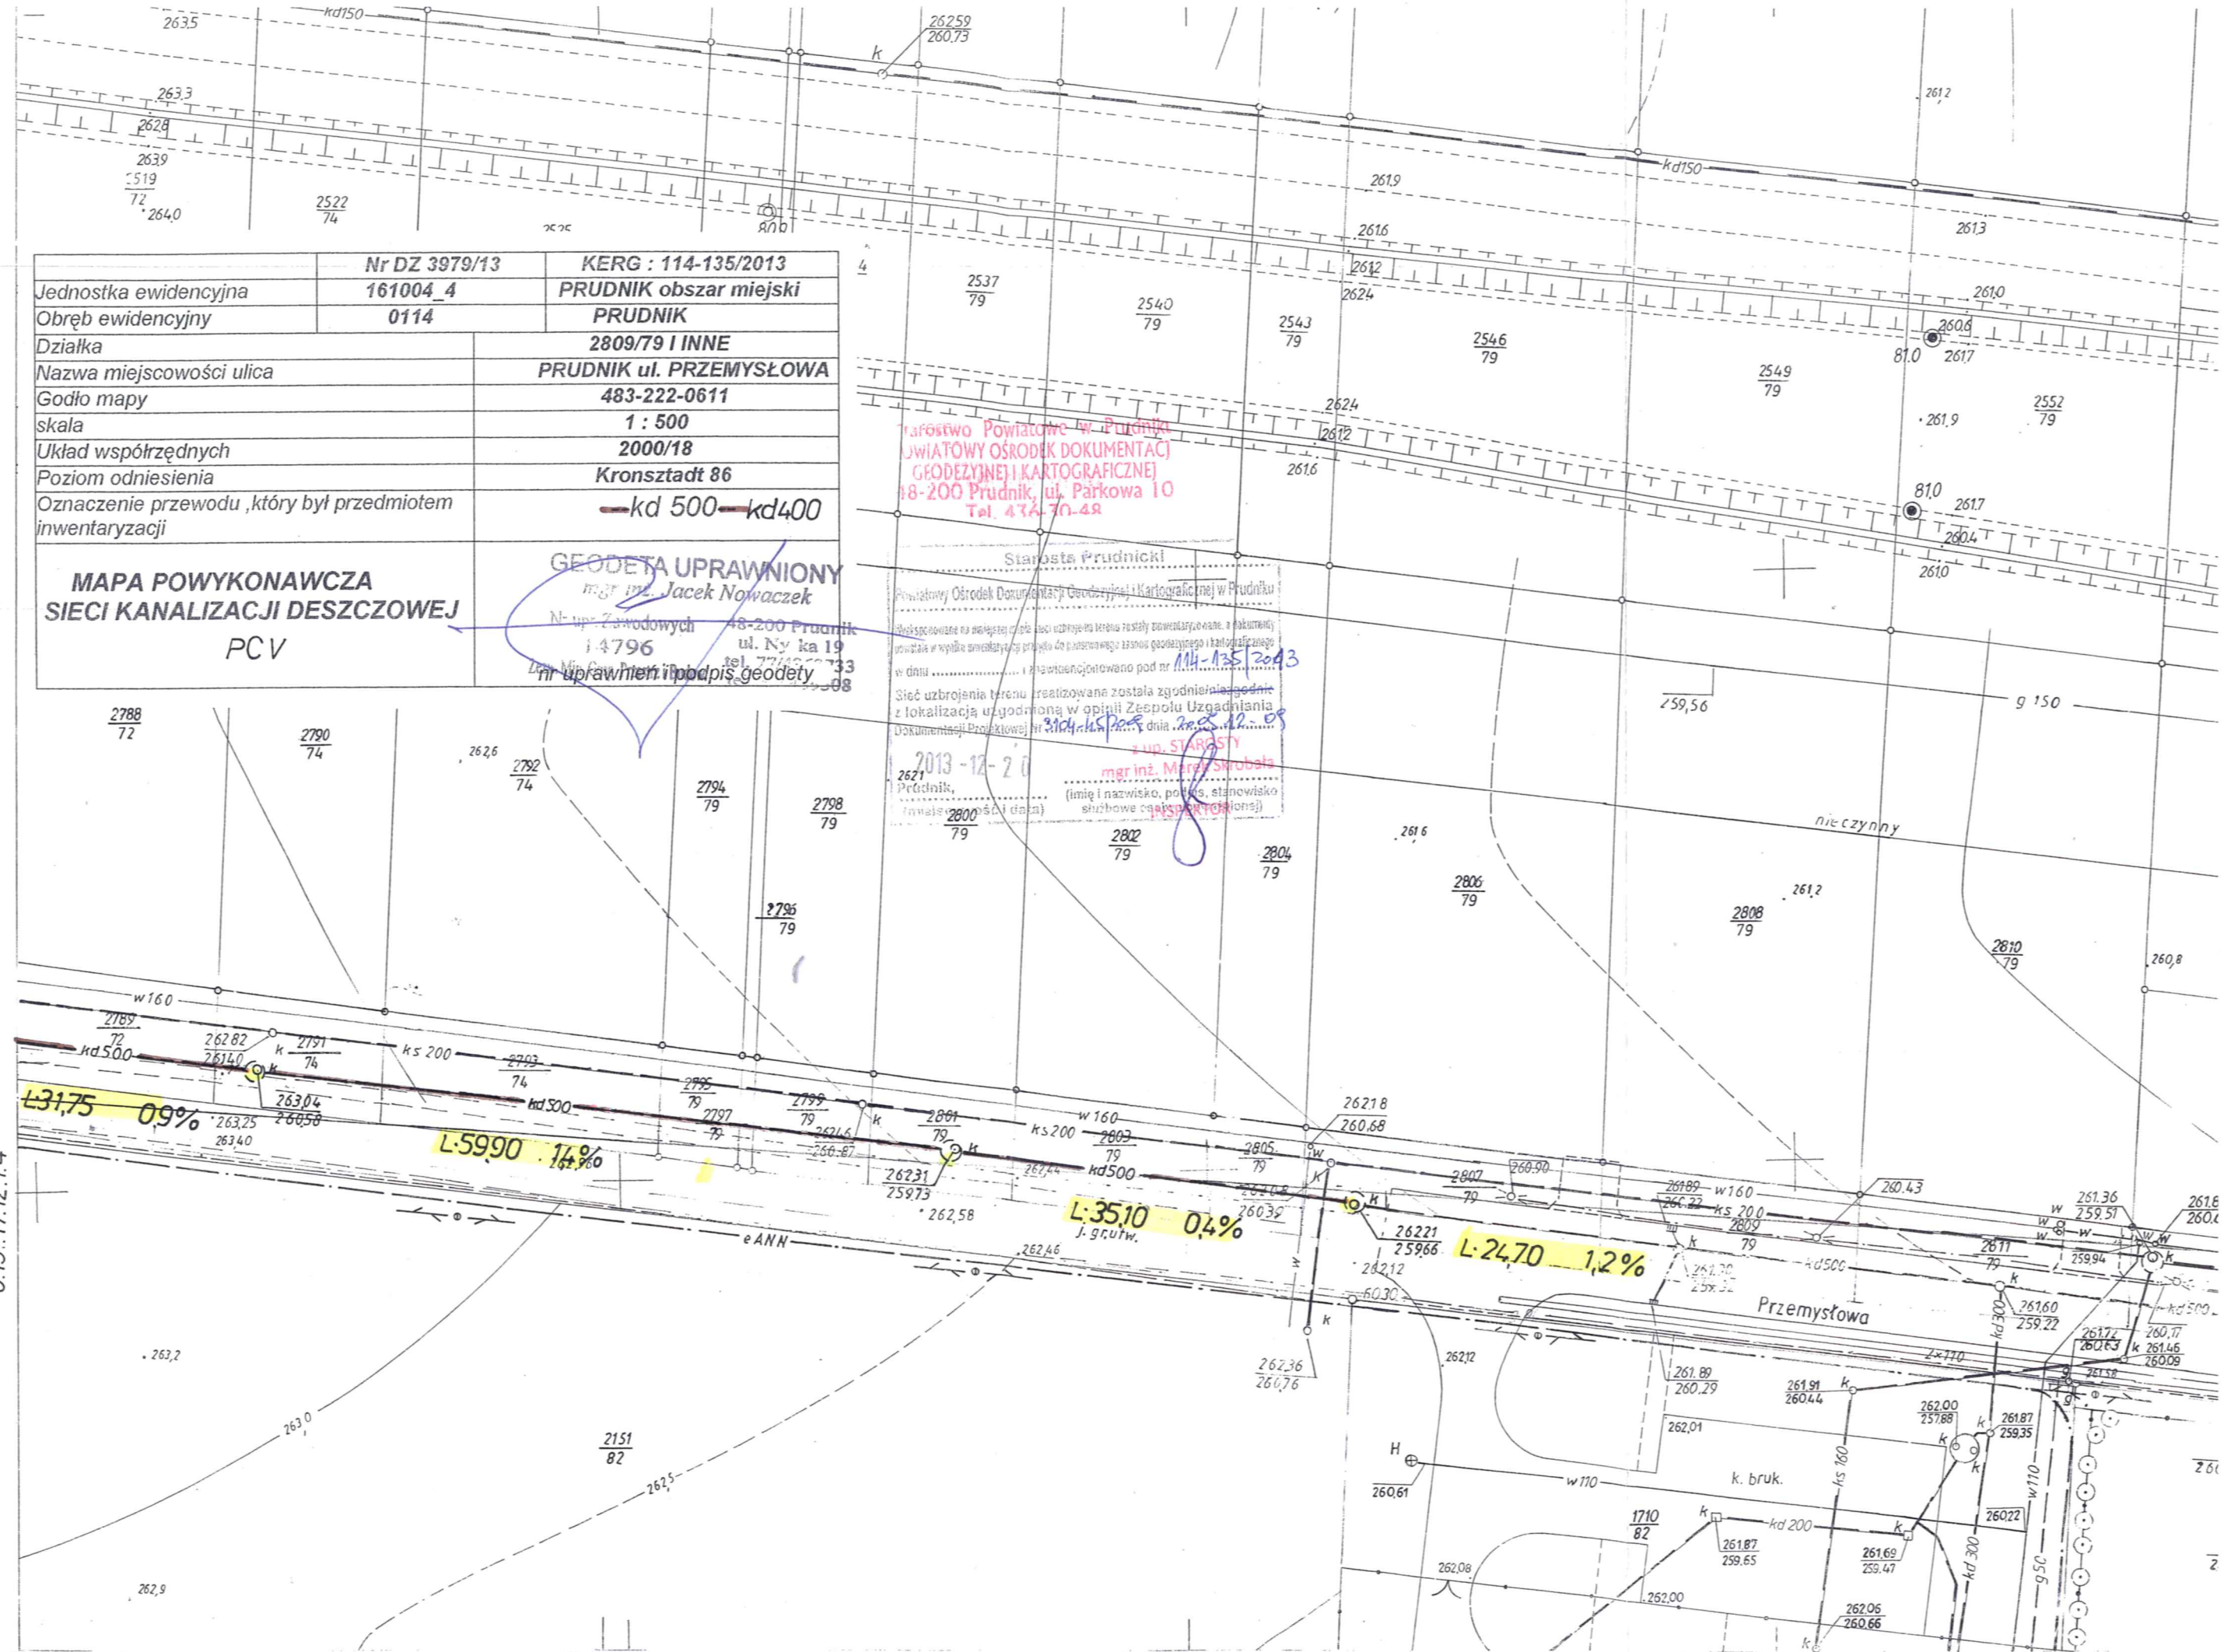

7750

6.13.17.12.14

007,00

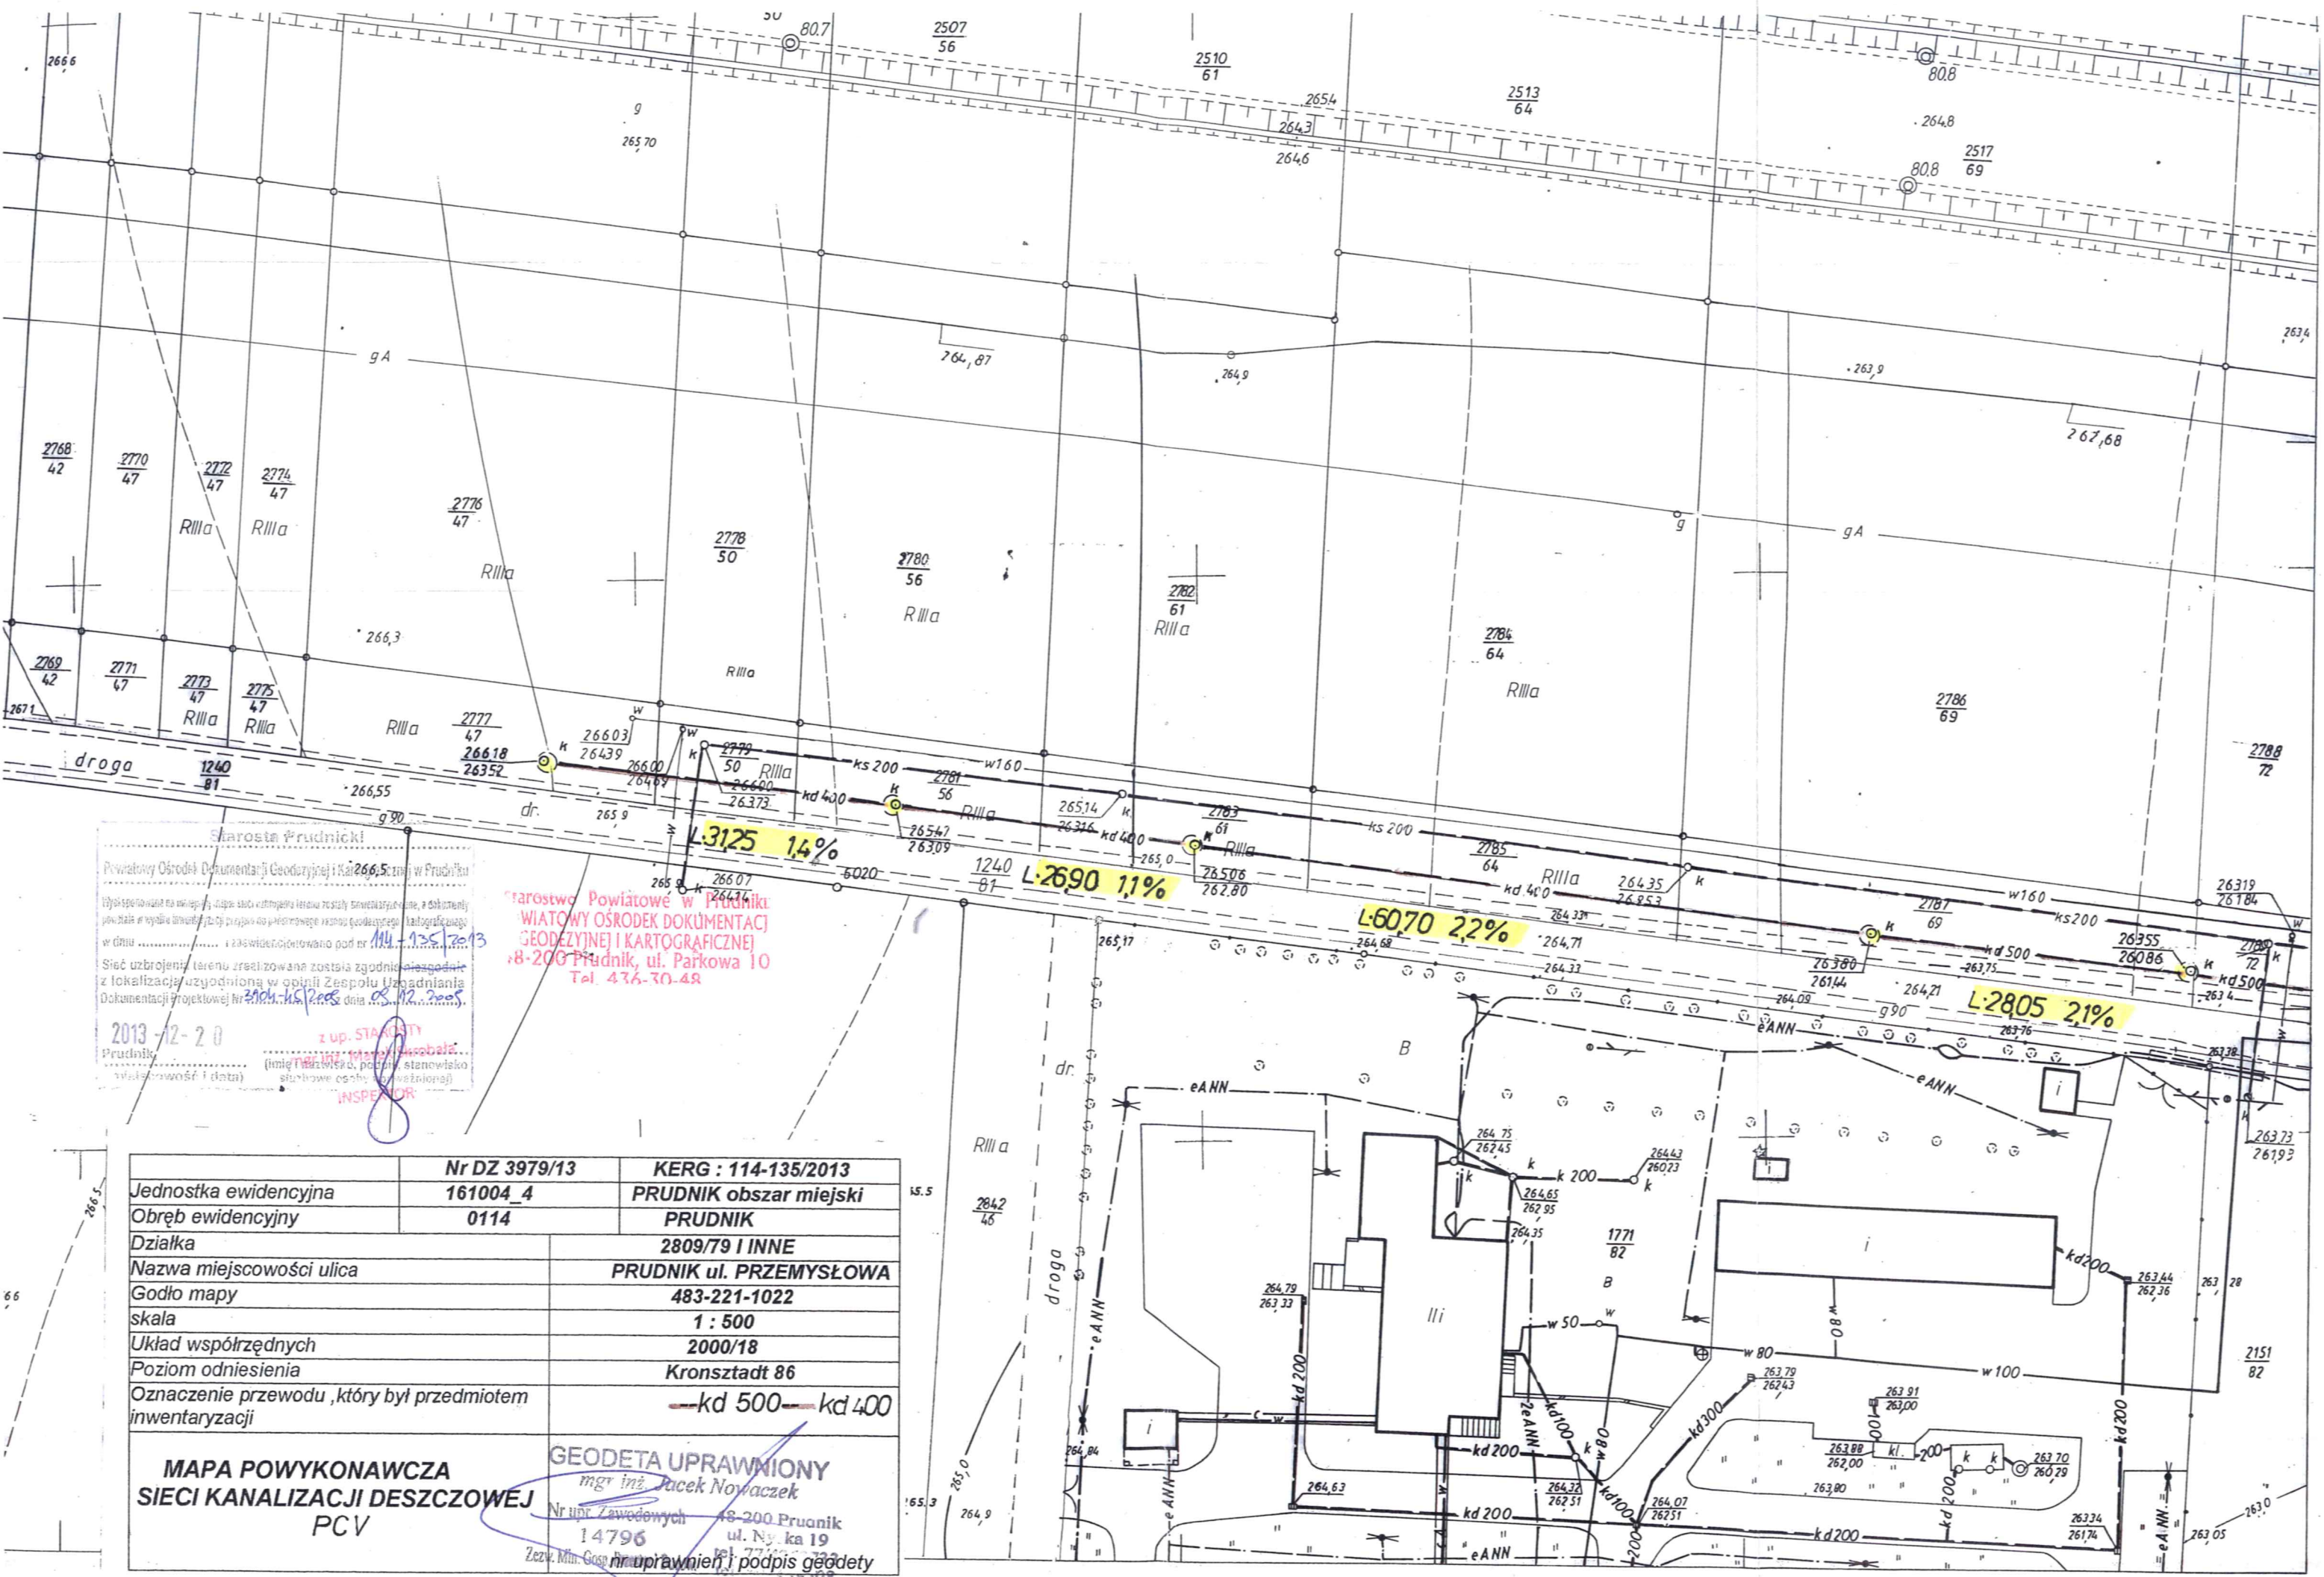

Starosta Prudnicki
 Powiatowy Ośrodek Dokumentacji Geodezyjnej i Kartograficznej w Prudniku
 Wykonane na mapie...
 2013-12-20
 Prudnik

Starostwo Powiatowe w Prudniku
 WIATOWY OŚRODEK DOKUMENTACJI
 GEODEZYJNEJ I KARTOGRAFICZNEJ
 18-200 Prudnik, ul. Parkowa 10
 Tel. 476-30-48

Nr DZ 3979/13	KERG : 114-135/2013
Jednostka ewidencyjna 161004_4	PRUDNIK obszar miejski
Obręb ewidencyjny 0114	PRUDNIK
Działka 2809/79 I INNE	
Nazwa miejscowości ulica	PRUDNIK ul. PRZEMYSŁOWA
Godło mapy	483-221-1022
skala	1 : 500
Układ współrzędnych	2000/18
Poziom odniesienia	Kronsztadt 86
Oznaczenie przewodu, który był przedmiotem inwentaryzacji	—kd 500— kd 400

MAPA POWYKONAWCZA
SIECI KANALIZACJI DESZCZOWEJ
PCV

GEODETA UPRAWNIONY
 mgr inż. Jacek Nowaczek
 Nr upr. Zawodowych 18-200 Prudnik
 ul. N. ka 19
 14796
 Zezw. Min. Gosp. Przem. i Energ. 1323
 13-200 Prudnik