Starosta Prudnicki
Powiatowy Ośrodek Dokumentacji Geodezyjnej i Kartograficznej w Prudniku
Wyeksponowane na niniejszej mapie obiekty budowlane zostały zinwentaryzowane, a dokumenty powstałe w wyniku inwentaryzacji przyjęto do państwowego zasobu geodezyjnego i kartograficznego
w dniu ... i zaewidencjonowane pod nr. 3104-109/2010
3089/2010
2010-11-30
mgr inż. Dorota Małkowska
GEODETA POWIATOWY

BIURO GEODEZJI I KARTOGRAFII
„INTERGRAPH"
Piotr Czuczman
48-300 Nysa ul. Boh. Warszawy 40
tel. (0-77) 433 21 42
NIP 753-139-20-31 REGON 531298706
mgr Czesław Czuczman
inż. geodeta z upr. GUGiK 1237
48-300 Nysa ul. Boh. Warszawy

Województwo	*opolskie*
Powiat	*Prudnik*
Gmina	*Prudnik*
Miasto/Wieś	*Prudnik*
M. zas.	*483.222.0611*
Dz.	*1240/81*
KM	—
Skala	*1:500*
Dz.	*3089 /2010*
KERG	*3104-109 /2010*

Pomiar powykonawczy drogi + inwentaryzacja sieci eNN i kd

6.131.17.12.2.3

A. Gm. PRUDNIK woj. opolskie
m: Prudnik

1. Układ współrzędnych „1965"

L.p.	Nr obiektu	Instytucja	Data	Imię i nazwisko podpis		
				Skartowała	Wykreśliła	Sprawdził
1.	1419/95	OPGK w Opolu	1995 r.	B.Błach	J.Brzeska	R. Małkowski
2.	444/2000	„Transprojekt" Kraków	2000 r.	A.Krupczak	E.Fidowicz	J. Kulas

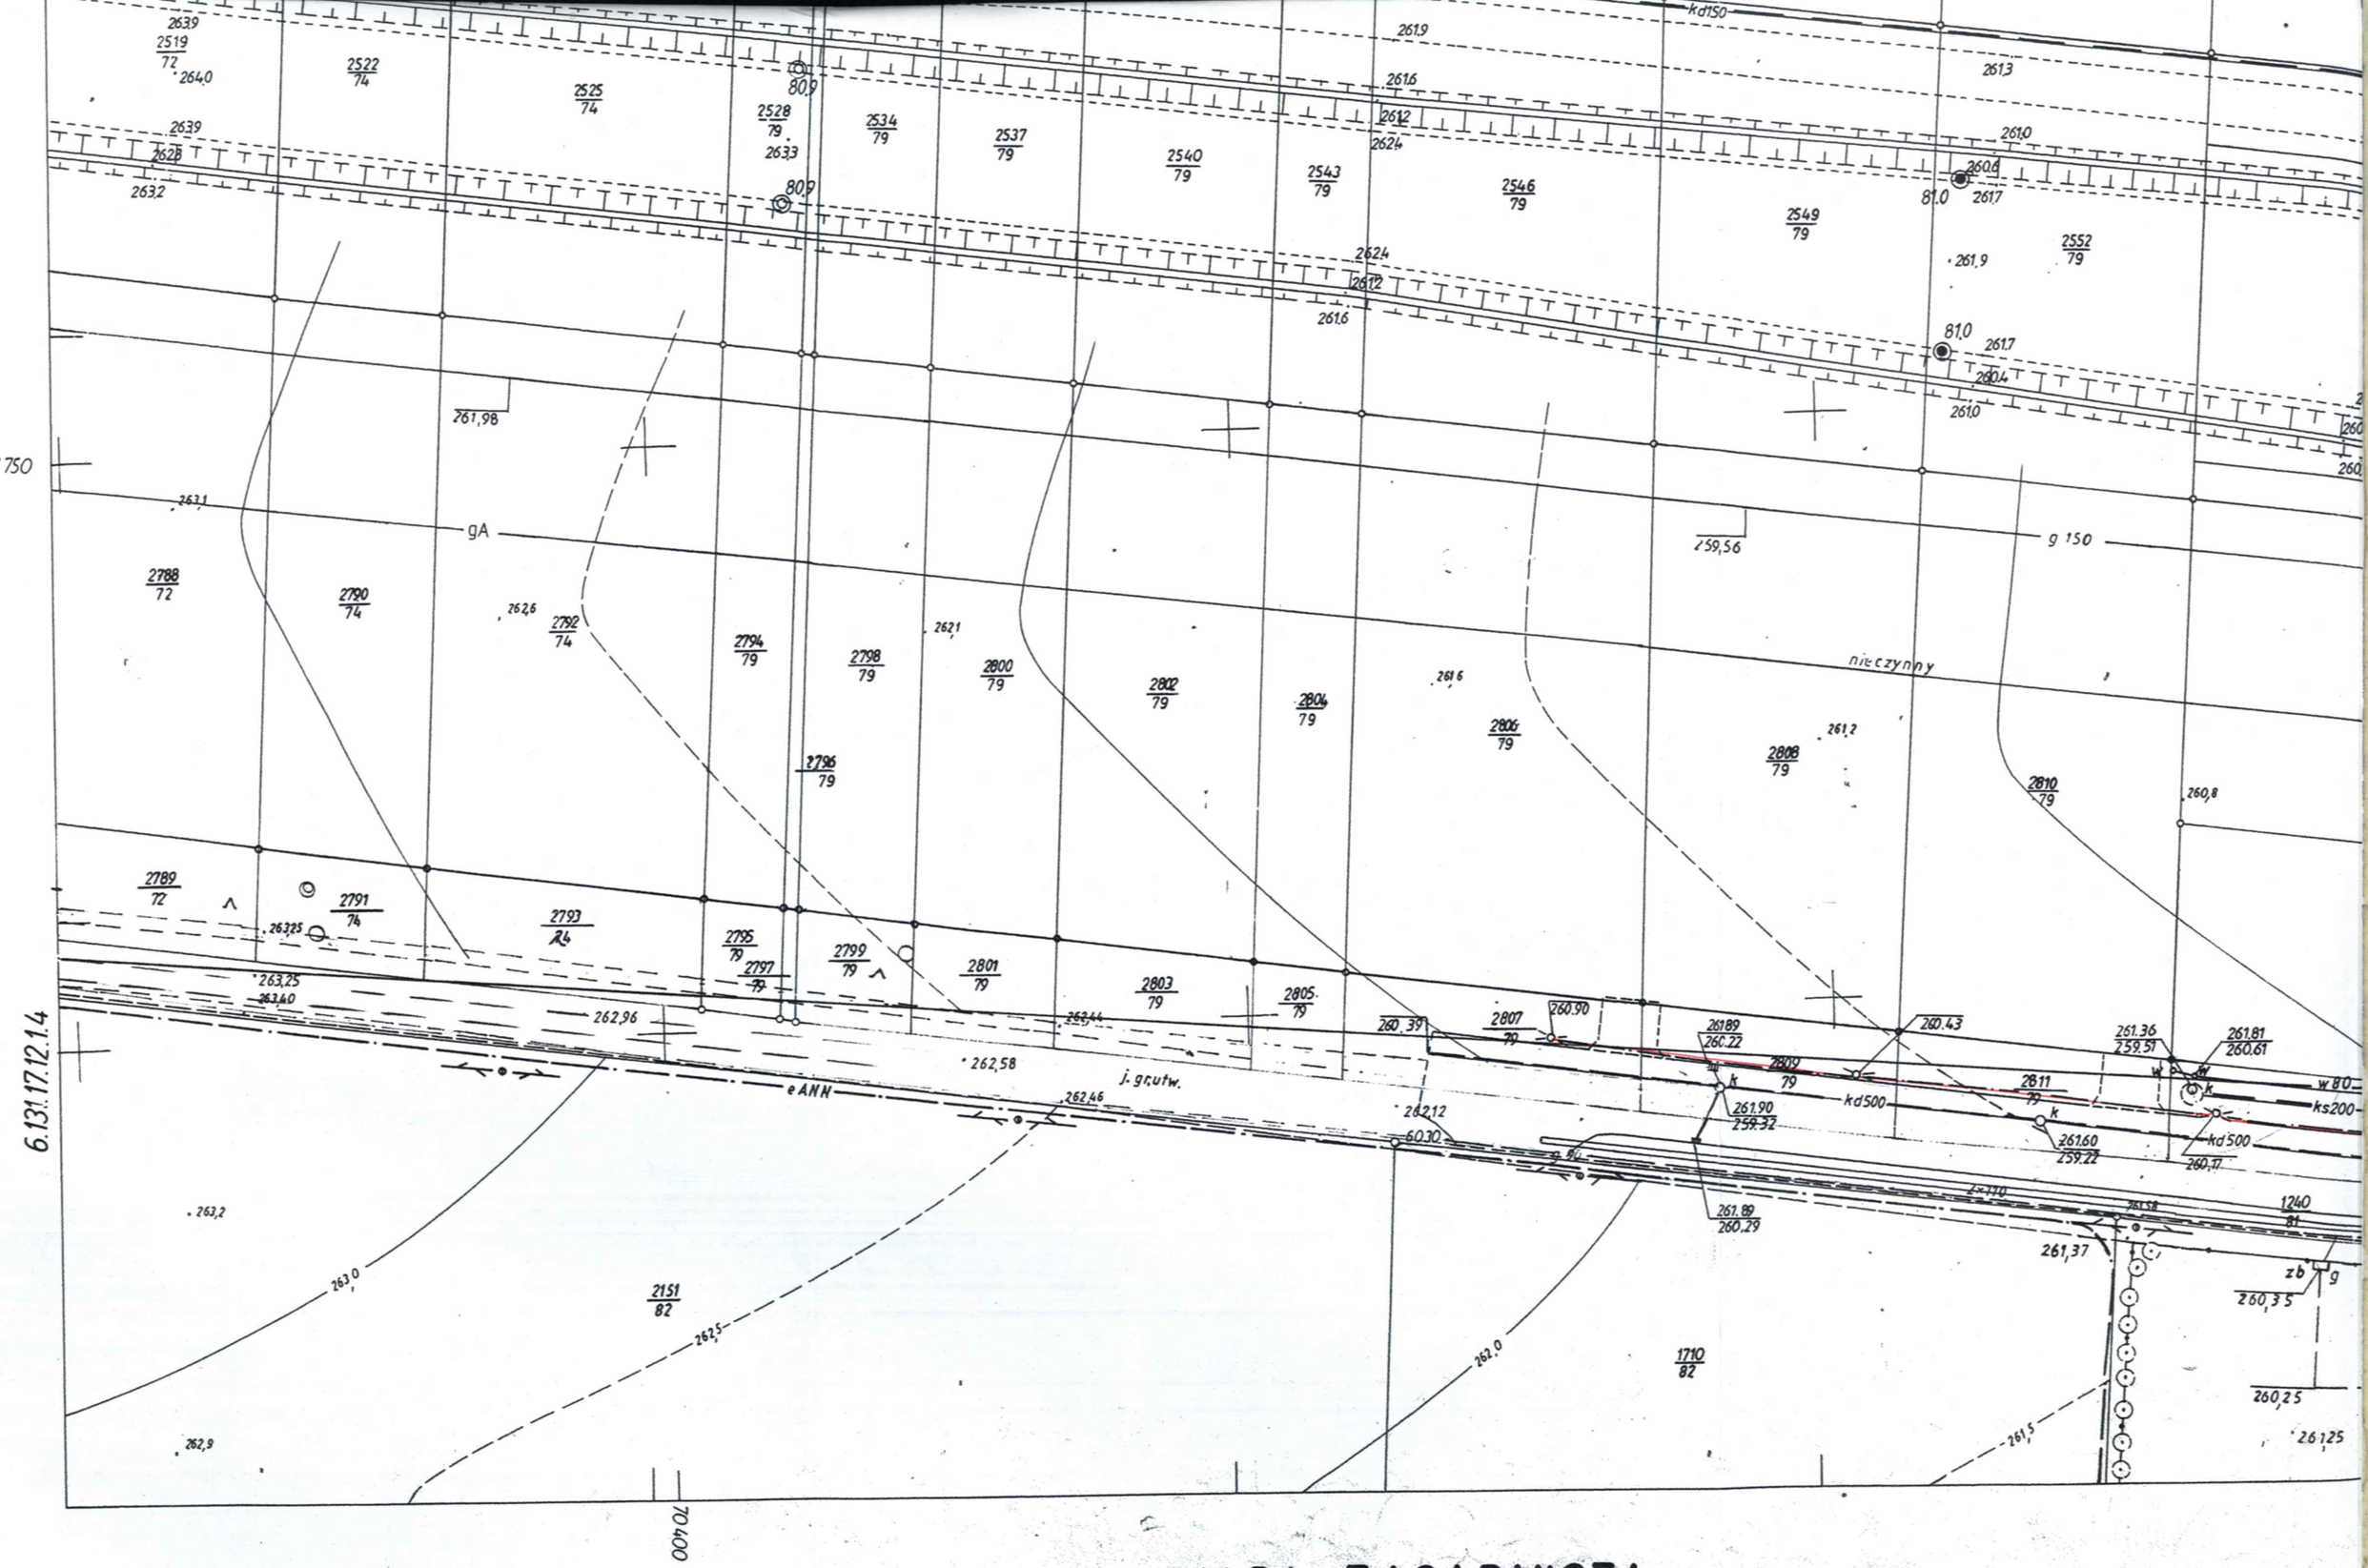

MAPA ZASADNICZA

TREŚĆ NAKŁADEK